


TEHNOLOŠKA ŠEMA MINI TOPLANE BL 1

Izvođač
Eko život d.o.o.
Kralja Aleksandra 29, Prijedor

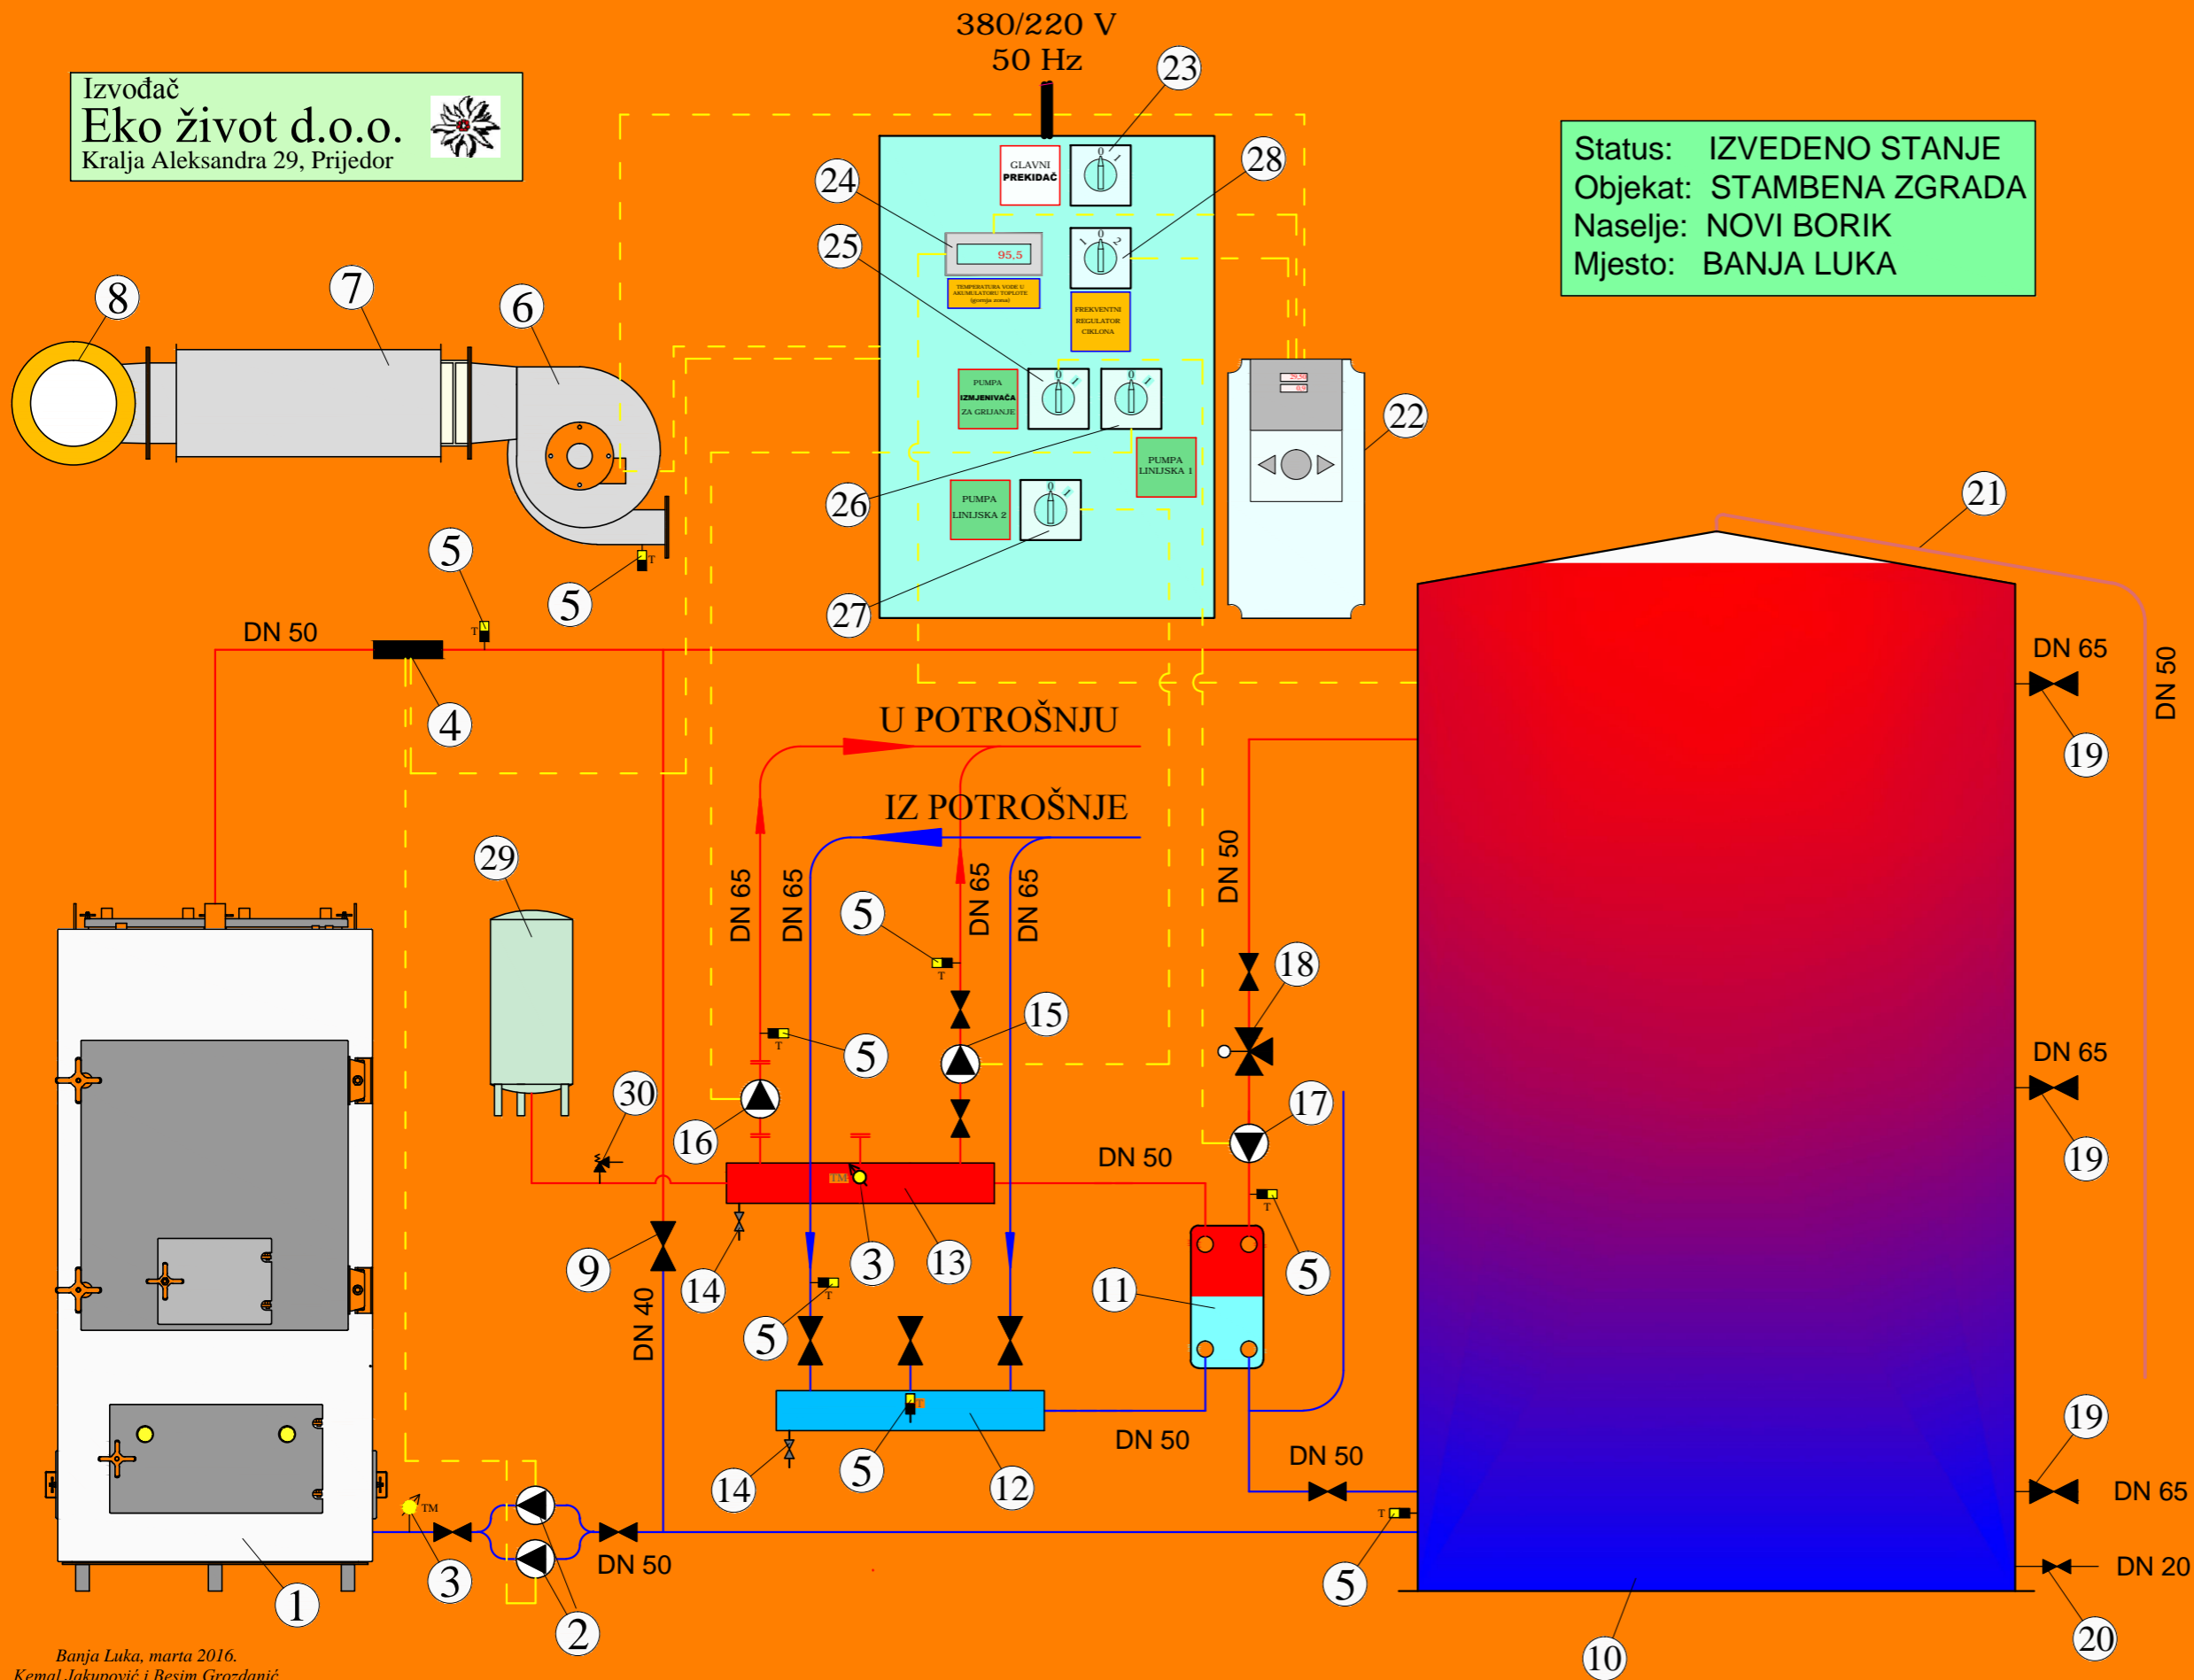

Status: IZVEDENO STANJE
Objekat: STAMBENA ZGRADA
Naselje: NOVI BORIK
Mjesto: BANJA LUKA

LEGENDA

1. Eko kotao tip NG5 (500 kW).
2. Cirkulaciona pumpa kotla WILO RS 30/6.
3. Termomanometar.
4. Cijevni termostat.
5. Termometar.
6. Ciklon C5 (2.150 m³/h).
7. Prigušivač zvuka PZ 5.
8. Dimnjak Ø0,6x25 m'.
9. By-pass.
10. Akumulator toplote Ø2,23x3,75 m (15 m³).
11. Izmjenjivač toplote 550 kW.
12. Sabirnik.
13. Razdjelnik.
14. Ispusna slavina 1/2".
15. Rezervna pumpa za liniju HGPA 30-10 U 180 (HALM).
16. Glavna pumpa za liniju NMT LAN 65 (IMPPUMPS).
17. Pumpa izmjenjivača za grijanje HGPA 30-12 U 180 (HALM).
18. Troputi mješni ventil 2".
19. Ventil kuglasti 2,5 " (veza za drugi akumulator toplote).
20. Punjenje/praznjenje (ispusna slavina 3/4").
21. Preljev 2".
22. Frekventni regulator motora ciklona.
23. Glavni prekidač.
24. Termoregulator XM-308.
25. Prekidač pumpe izmjenjivača za grijanje.
26. Prekidač glavne linijske pumpe.
27. Prekidač rezervne linijske pumpe.
28. Prekidač frekventnog regulatora.
29. Ekspanziona posuda 300 l.
30. Sigurnosni ventil 1" (4 bar).